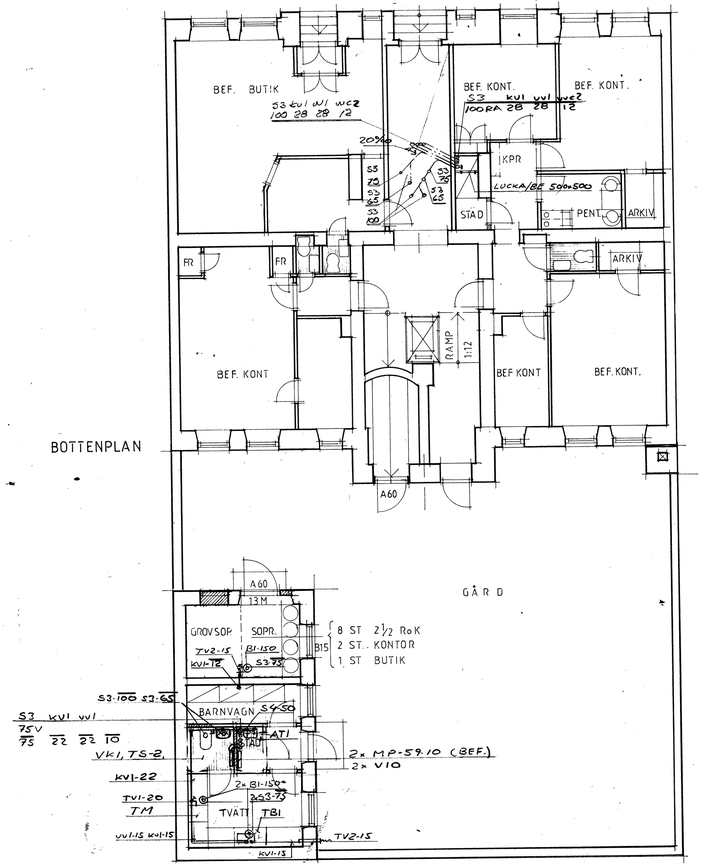

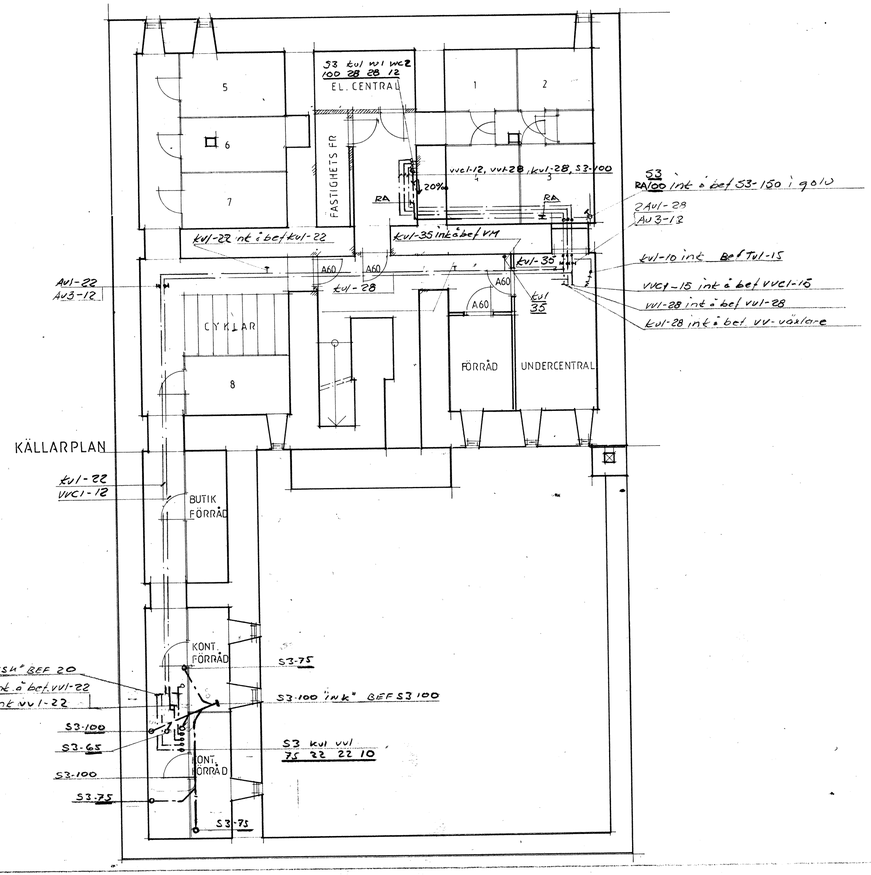

SANNOLIKA FLÖDEN
(GÄLLER HELA BYGGNADEN)

SPILLVATTEN (EXKL REGNVATTEN): 3,5 l/s.
TAPPVATTEN : 1,7 l/s

RÖRBETECKNINGAR, SE RITN V50:2.
FÖRAVSTÄNGNINGSVENTILER VID ALL ARMATUR.

RELATIONSRITNING

REV	ANT	REVIDERINGEN AVSER	SIGN	DATUM
A		REV. TILL RELATIONSR.	JM	82-11-17

Jarl Magnusson AB
KONSULTERANDE INGENIÖRER VVS
NORRLANDSGATAN 18
111 43 STOCKHOLM
TEL. 08-23 23 75-23 56 60

RITAD AV: J.M
GRANSKAD AV: Leon
STOCKHOLM DEN: 1981-02-12

KV. BLÅKLINTEN 4 STHLM
UPPLANDSG 59, OMBYGGNAD
BOTTENPLAN KÄLLARPLAN
VVS-anläggning.

SKALA 1:100

ARBETSNUMMER	RITNINGSNUMMER	REV
1149	V 50:1	A